

شركة DUBAI للإستشارات الهندسية

DUBAI ENGINEERING CONSULTANTS CO.

5110002781

ترخيص رقم

2480170

فألسر

2488359

تليفون

WWW.DUBAI.COM.SA

مشروع / عمارة تجارية سكنية

ملك / عوض احمد عبدالرحمن الهبيلى

مدينة الرياض - حي النسيم الشرقى - مخطط رقم ١٢٧٠ و
القطعة رقم (١٢٠٧) - مساحة الارض ٢٤٤٠٠٠ م

مقارنخ ١٣ - ١ - ٢٠٢٣ م مخططات حسب الطبيعة



أمانة منطقة الرياض
وكالة التصميم والمشاريع
الإدارة العامة للتخطيط العمراني
الإدارة المركزية لرقابة المباني والمنشآت

تفصيل

العدد: ١١٠٠٠ / مكتب / مركز / مبنى الاستشارات الهندسية -
مبان التخطيط العمراني - منطقة الرياض - الرياض - ١١٥١١
مطلة بالرياض - وذلك الموقع رقمه: ١٢٠٢


والتاريخ: _____
باسم: _____
وهذا القرار ساري المفعول

ختم وتوقيع المكتب الهندسي

مدير المكتب الهندسي _____
مدير المشروع الاستشاري _____

ختم الإدارة

شمال - قطعة رقم ١٢٠٦
NORTH - NEIGHBOUR SIDE
22.00

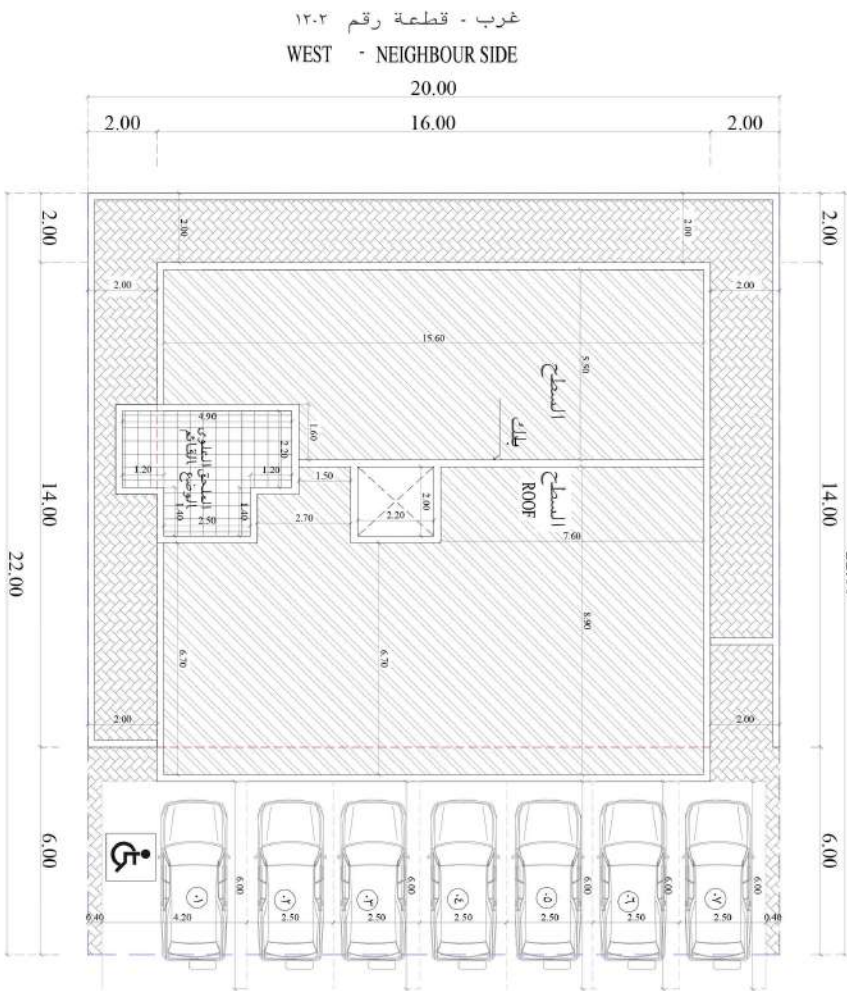

شرق - شارع عرض ٣٠.٠٠ متر
EAST - STREET 30.00 METERS

SOUTH NEIGHBOUR SIDE
قطعة رقم ١٢٠٨

AS BUILT SITE PLAN LAYOUT
SCALE: 1:150

اسم اللوحة حسب الطبيعة	

الجهة	رقم	اسم المهندس
التصميم	١٢٠٦	م. خالد بن محمد
التصميم	١٢٠٦	م. خالد بن محمد
الارتفاع	الاتجاه	الحدود حسب الطبيعة
٢٠٠	الشمال	قطعة رقم ١٢٠٦
٢٠٠	الشرق	شارع عرض ٣٠.٠٠ م
٢٠٠	الجنوب	قطعة رقم ١٢٠٨
٢٠٠	الغرب	قطعة رقم ١٢٠٢


المسالك	المشروع	المسوق	الحسين	رقم القطعة	رقم المخطط	رقم الصك
عوارض	عوارض تجارية و سكنية	مدينة الرياض	التقسيم الشرقي	١٢٠٧	١٢٠٧ / ١٢٠٧	٤١١٢٥٠٣١٧٤
عنوان اللوحة	الموقع الصام حسب الطبيعة	١				
رقم اللوحة						

اسم الموقع	رقم اللوحة
شمال - قطعة رقم ١٢٠٦	١




أمانة منطقة الرياض
وكارة التصميم والمشاريع
الادارة العامة للتخطيط العمراني
الادارة المركزية لقرابة المباني والمنشآت

تفهيـد

العدد: نا / مكتب / مركز / مبنى الاستشارات الهندسية
مبان التخطيط العمراني ومخططات تطوير مناطق سكنية
مطلة بالرياض وذلك الموضح برخصة رقم



والتاريخ: _____
باسم: _____
وهذا القرار ساري المفعول .

ختم وتوقيع المكتب الهندسي

مدير المكتب الهندسي
مدير المشروع الاستشاري

ختم الادارة


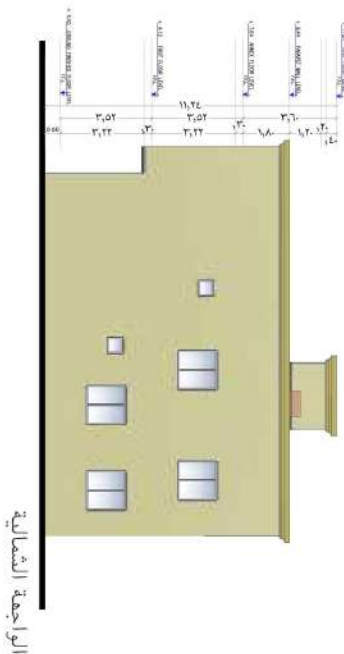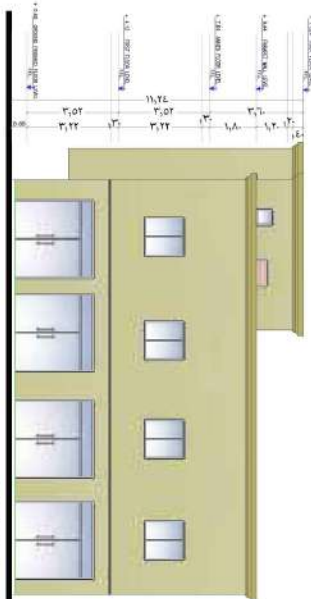

AS BUILT ELEVATIONS
SCALE: 1:200

عوض احمد عبدالرحمن العتيبي

عمارة تجارية و سكنية

مدينة الرياض

التقسيم الشرقي

١٧٧ / و

٤١١٣٥٠٣٧٤

رقم المخطط

رقم المنطقة

رقم الورقة

